

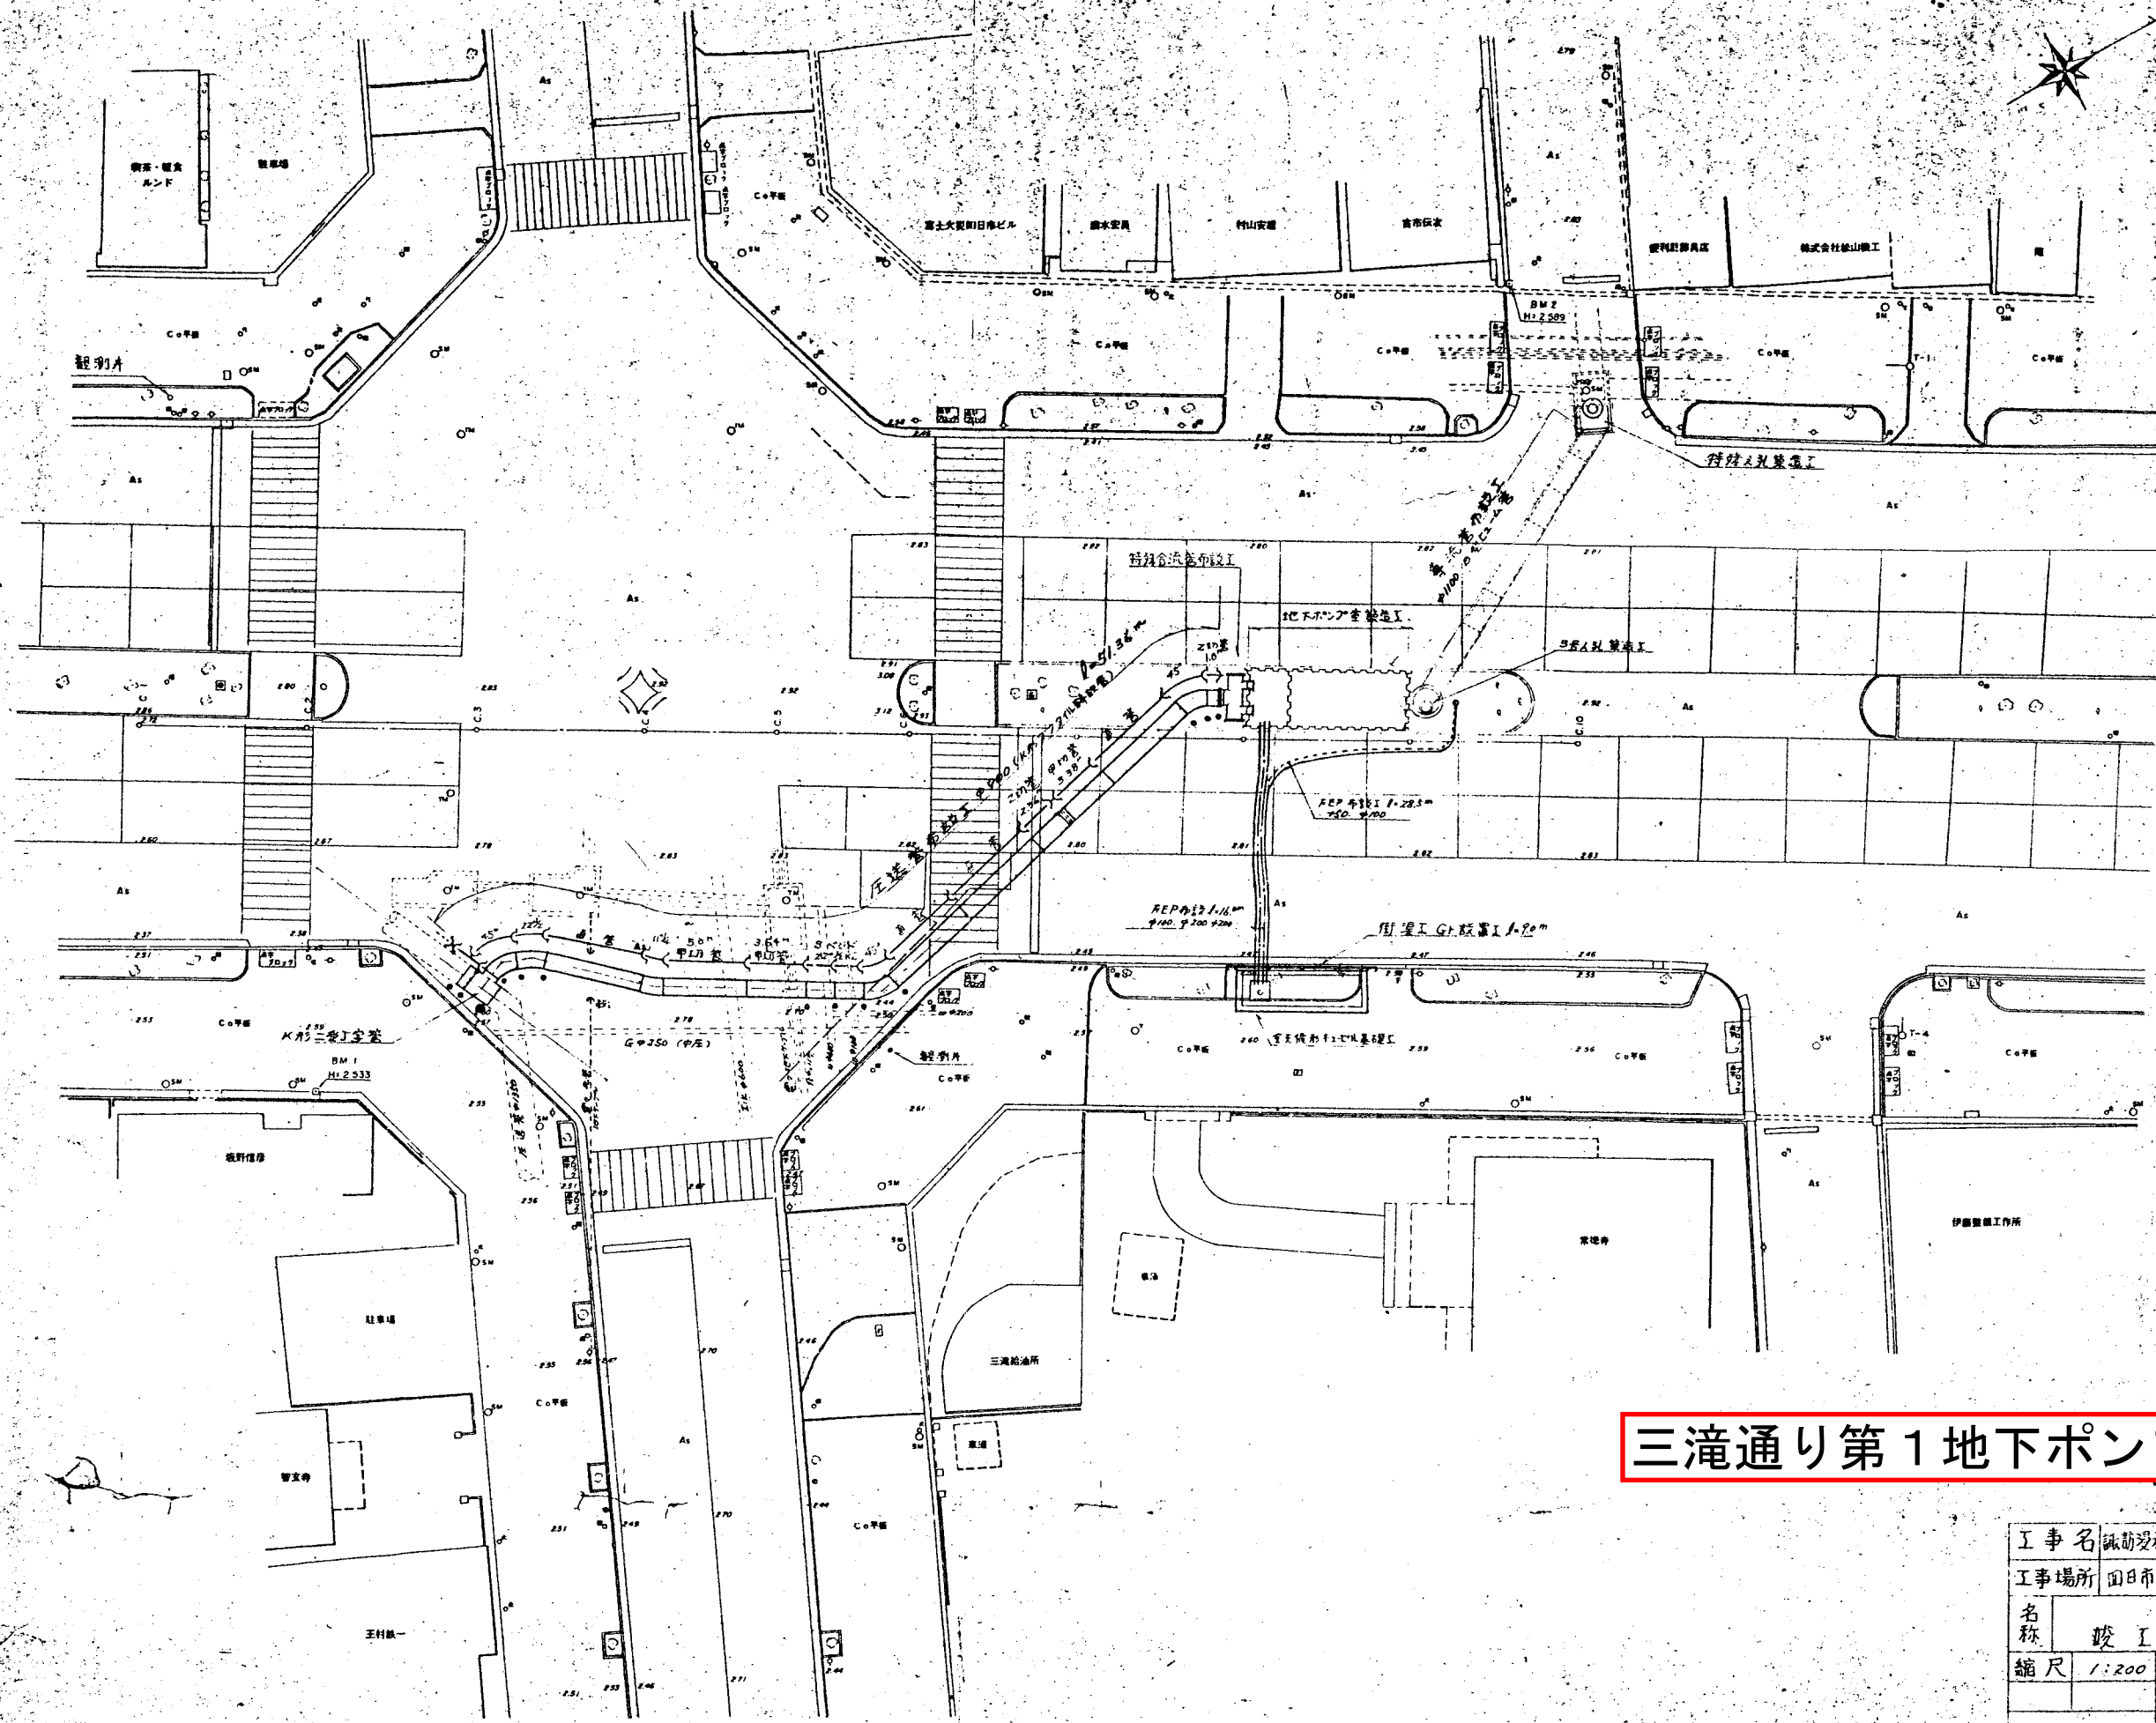
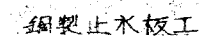


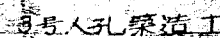


三滝通り第1地下ポンプ場

名称	竣工図
縮尺	1:200

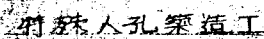


図面の名称		図面番
製図詳細図		
昭和 年 月 日終		
測 量		横尺 200
設 計		
製図	原図	
	複写	

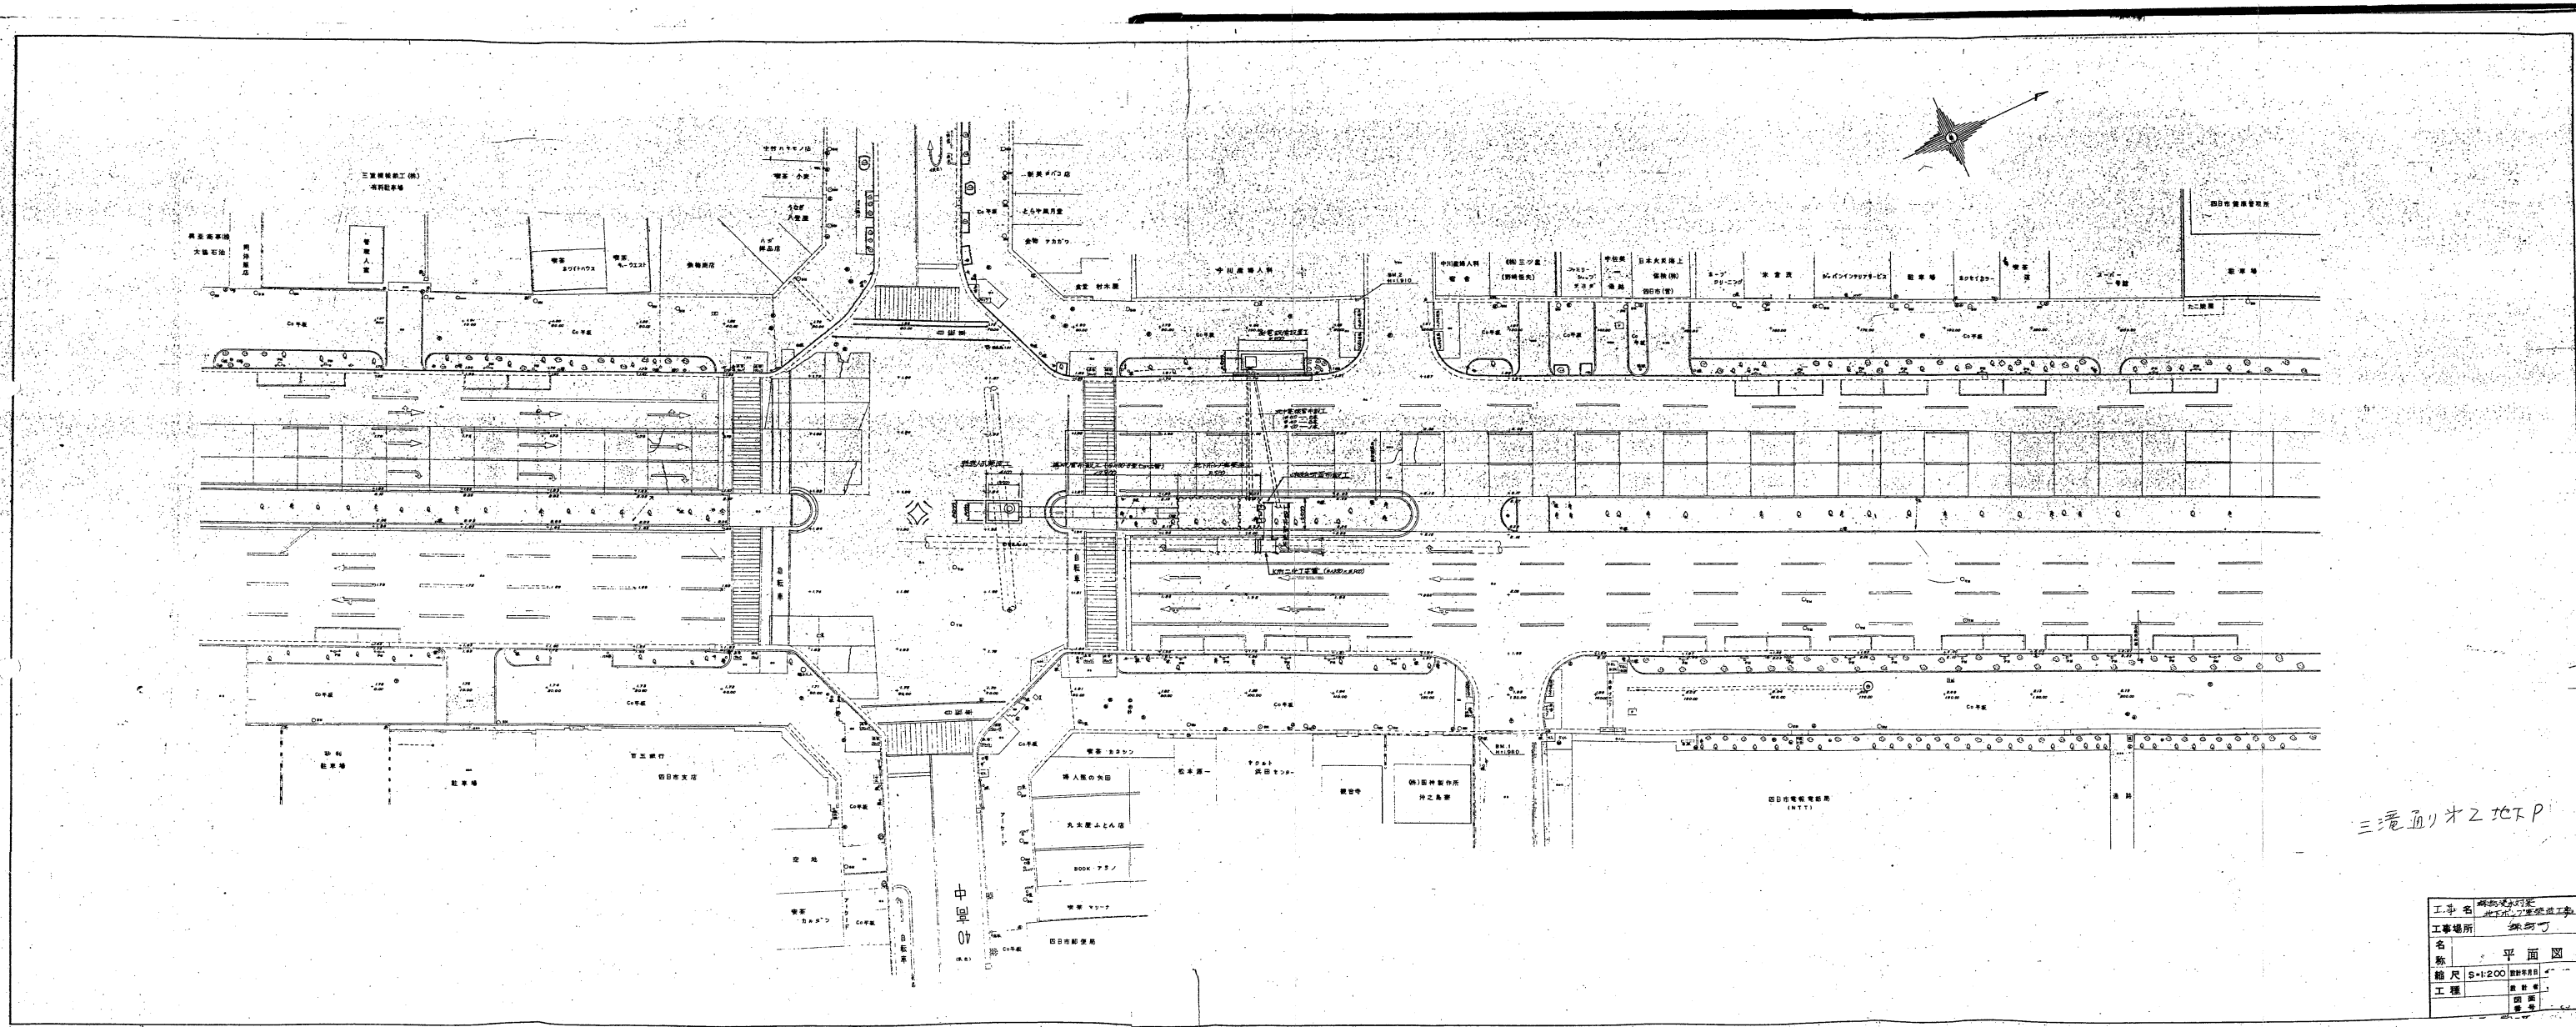

三滝通りオ2地下P

名称	平面図
工程	設計

三滝通り第2地下ポンプ場


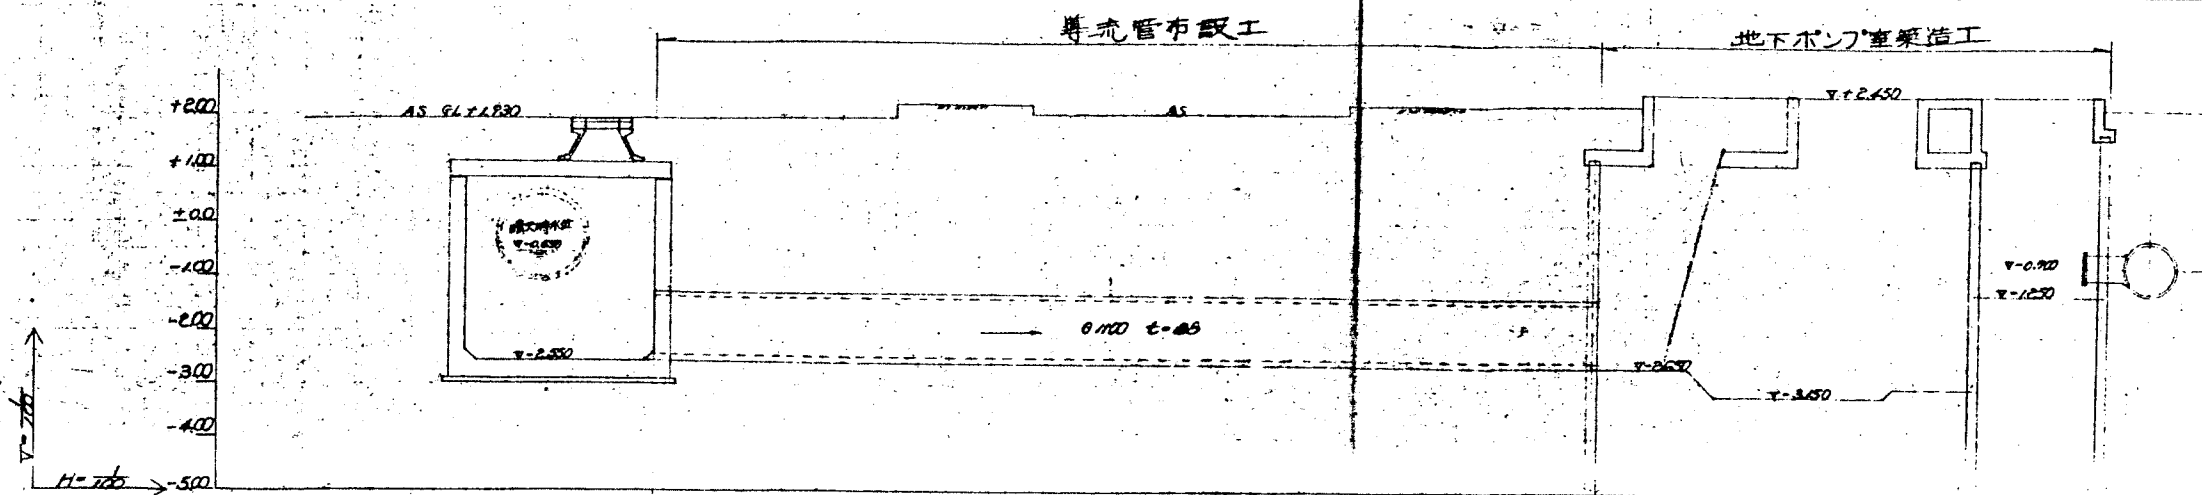



三滝通り第2地下ポンプ場

勾配	
土被り	
管底高	
計画地盤高	
現況地盤高	
追加距離	
区間距離	
測点	

事業名	新設雨水排水 地下ポンプ室築造工事
工事場所	四日市市 新設町 地区
名称	縦断図
縮尺	1/100 1/100
設計年月日	00年10月 日
設計者	
事業主体	四日市市 図面番号 2/25

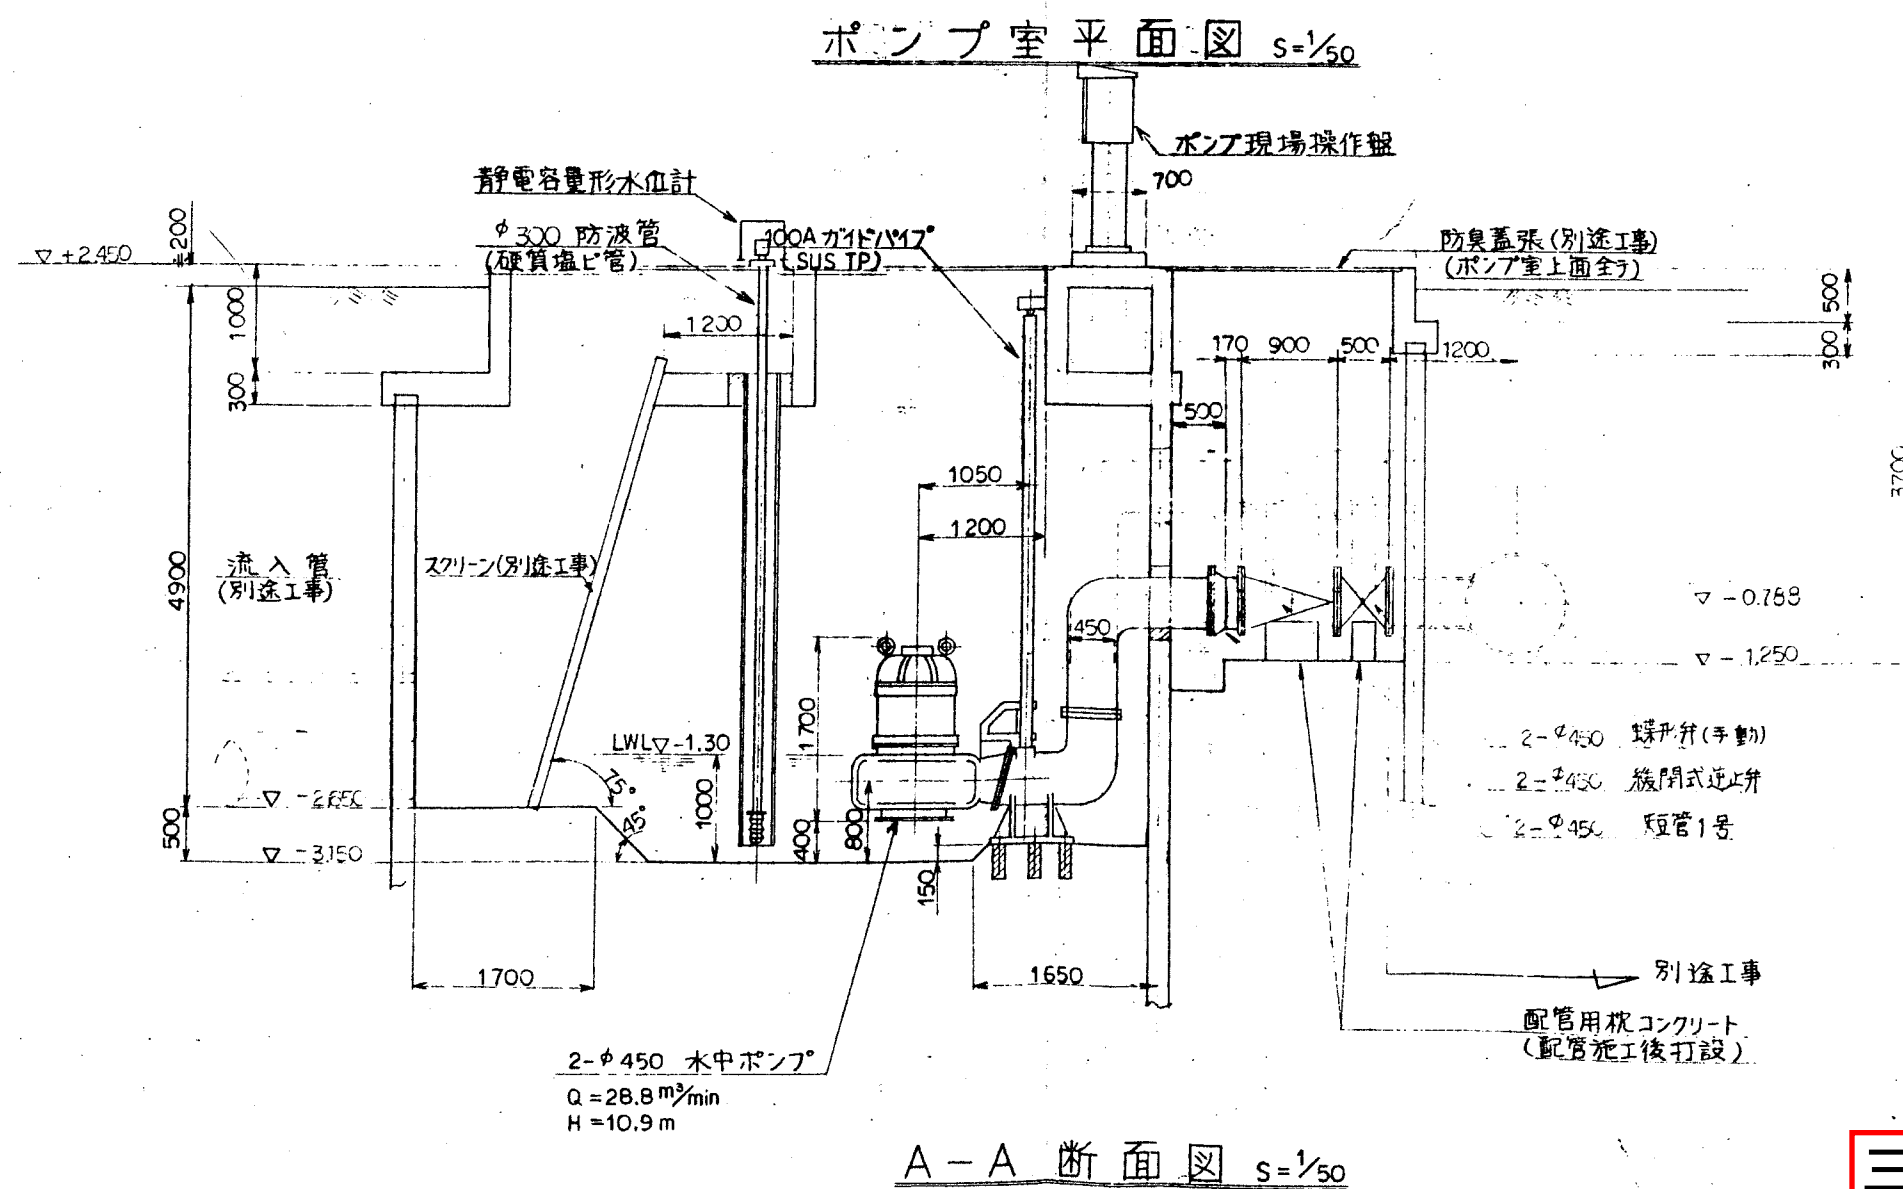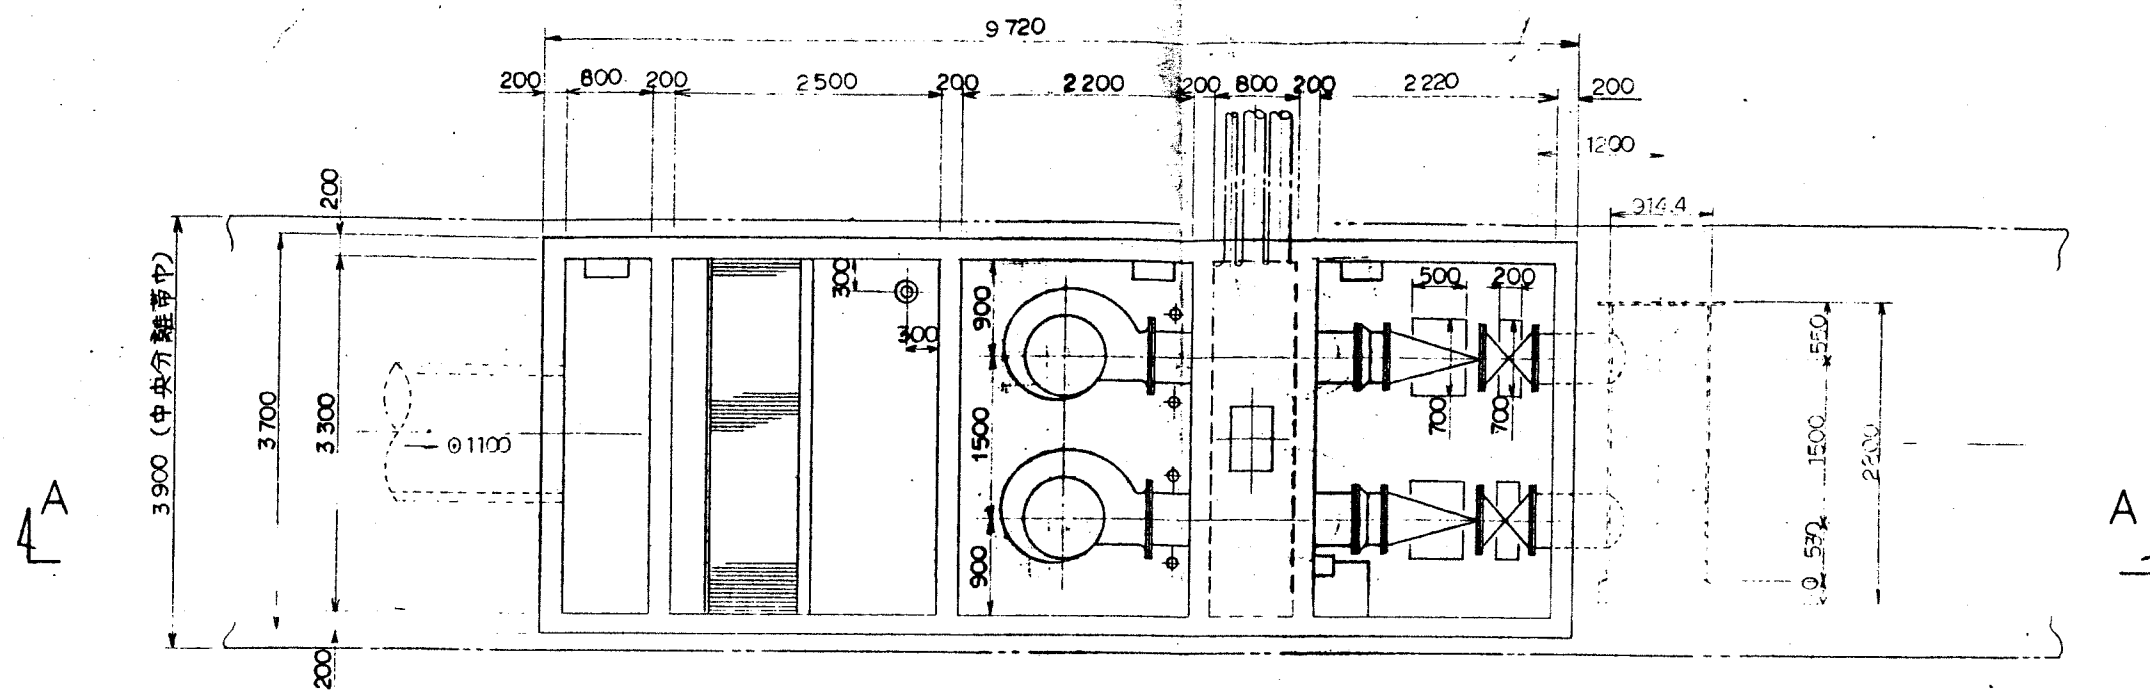

三滝通り第2地下ポンプ場